Krov - vazníkový

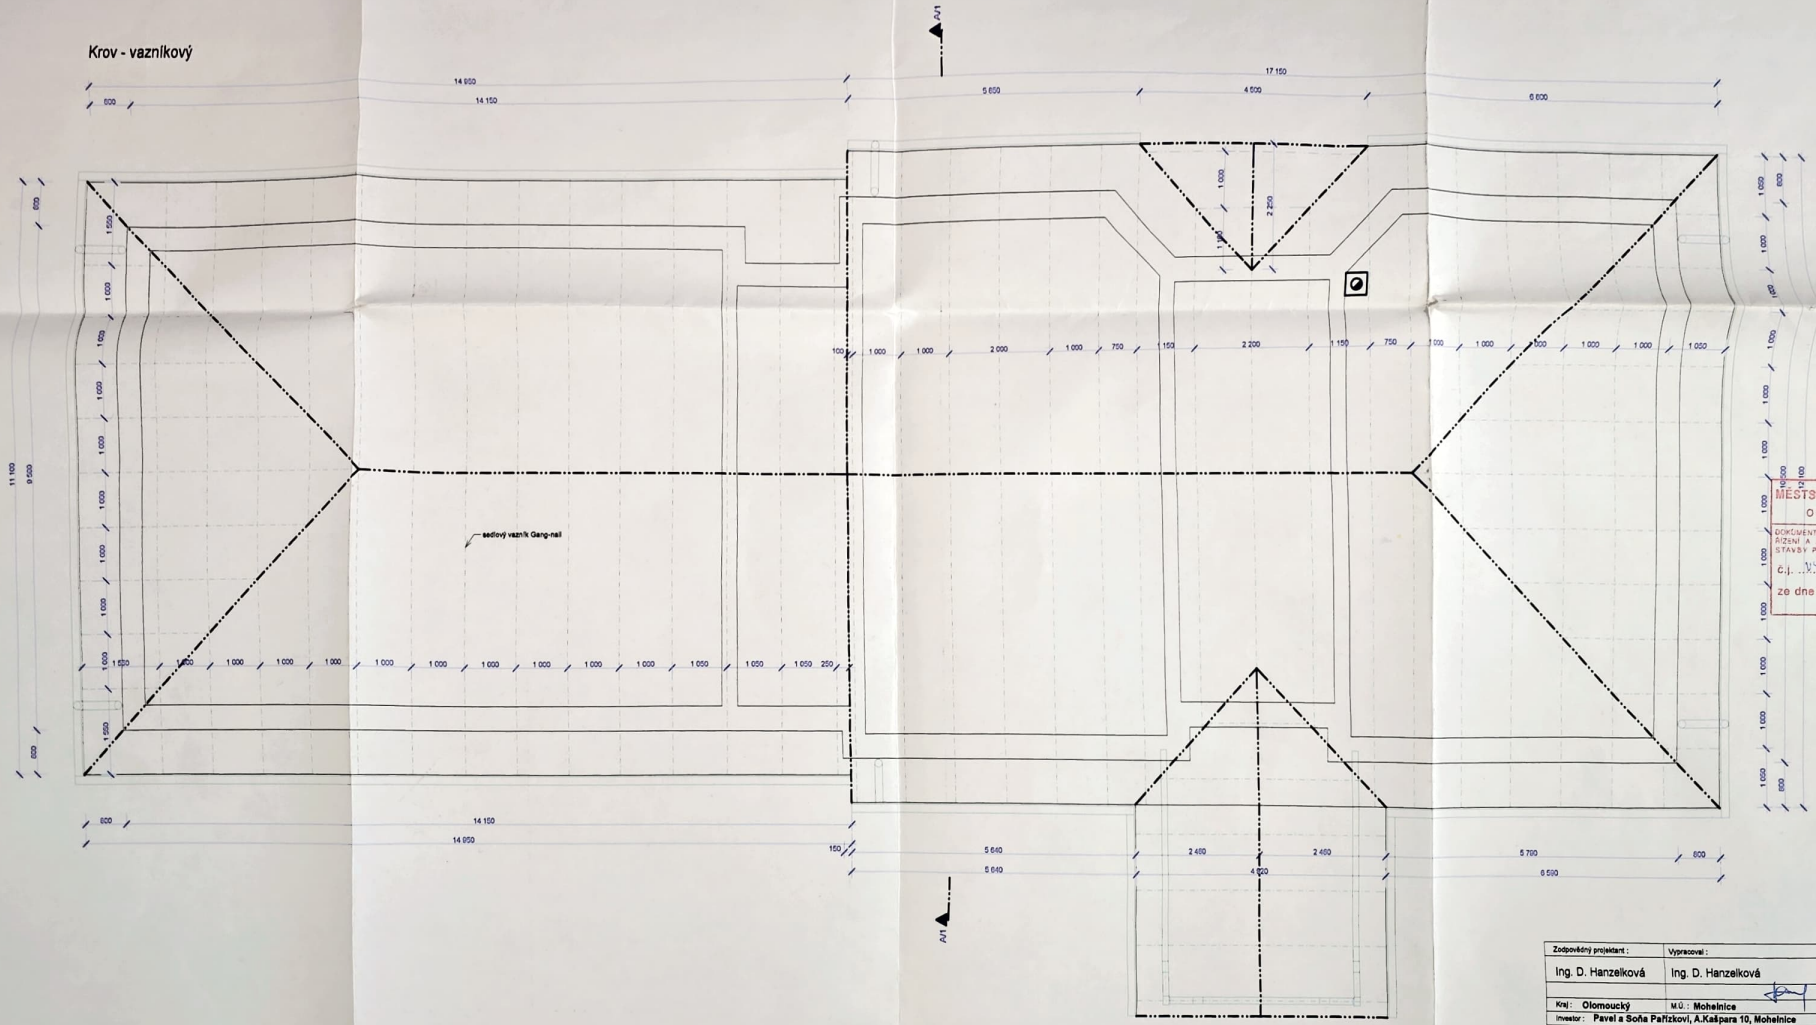

MĚSTSKÝ ÚŘAD MOHELNICE
ODBOR VÝSTAVBY
DOKUMENTACE BYLA OVĚŘENA VE STAVEBNÍM ŘÍZENÍ A JE PODKLADEM PRO PROVÁDĚNÍ STAVBY PODLE STAVEBNÍHO ZÁKONA
Č.j. VÝST-1806/06/Vk-2
ze dne 1.6.2007
Vedoucí odboru

3

Zodpovědný projektant : Ing. D. Hanzelková	Vypracoval : Ing. D. Hanzelková	PROJEKCE Ing. Dagmar Hanzelková, Nám. Tyrše a Fügnera 3, 789 85 Mohelnice, tel. 583 430 375, 608 795 387, E-mail: projekce.hanzelkova@seznam.cz
Kraj : Olomoucký	M.Ú. : Mohelnice	
Investor : Pavel a Soňa Pařízkovi, A.Kašpara 10, Mohelnice		
Akce : Dokumentace skutečného provedení stavby Rodinný dům k.ú. Zavadilka, parcela č. 37/1		Datum : Květen 2007 Měřítko : 1:50 Formát : A4
Stavební část : KROV - vazníkový		Číslo výkresu : 03

Projekt byl zpracován SW ArchiCAD - nejmodernější technologie, nejdražší software