Základy

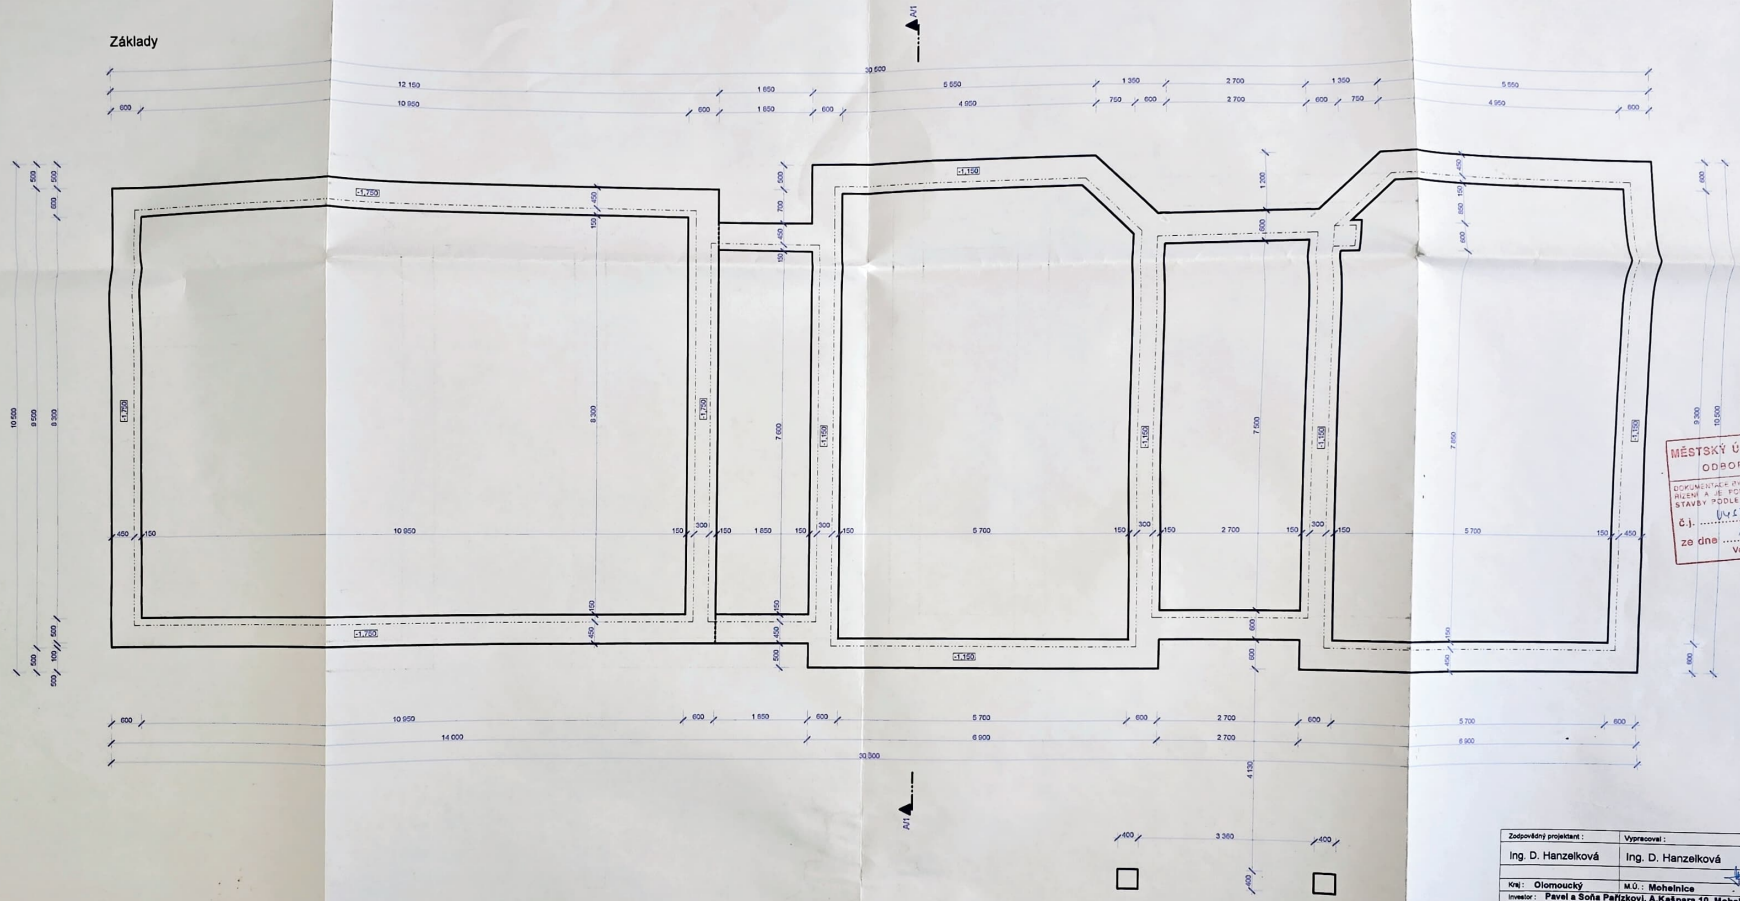

MĚSTSKÝ ÚŘAD MOHELNICE
ODBOR VÝSTAVBY
DOKUMENTACE BYLA VEDENA VE STAVEBNÍM ŘÍZENÍ A JE PODKLADEM PRO PROVEDENÍ STAVBY PODLE STAVEBNÍHO POVOLENÍ
č.j. UVST - 1051 / 06 / Sk-2
ze dne 1.8.2007
Vedoucí odboru

3

Zodpovědný projektant : Ing. D. Hanzelková	Vypracoval : Ing. D. Hanzelková	PROJEKCE Ing. Dagmar Hanzelková Nám. 1 máje a Fügnerova 3 780 02 Šternberk tel. 585 020 873, 608 798 587 E-mail: projekce.hanzelkova@seznam.cz
Kraj : Olomoucký	M.Ú. : Mohelnice	
Investor : Pavel a Soňa Pařízkovi, A.Kašpara 10, Mohelnice		
Akce : Dokumentace skutečného provedení stavby Rodinný dům k.ú. Zavadilka, parcela č. 37/1		Datum : Květen 2007
		Měřítko : 1:50
Stavební část : ZÁKLADY		Formát : A4
		Číslo výkresu : 01

Projekt byl zpracován SW ArchiCAD - nejmodernější technologie - nejvyšší stupeň přesnosti